


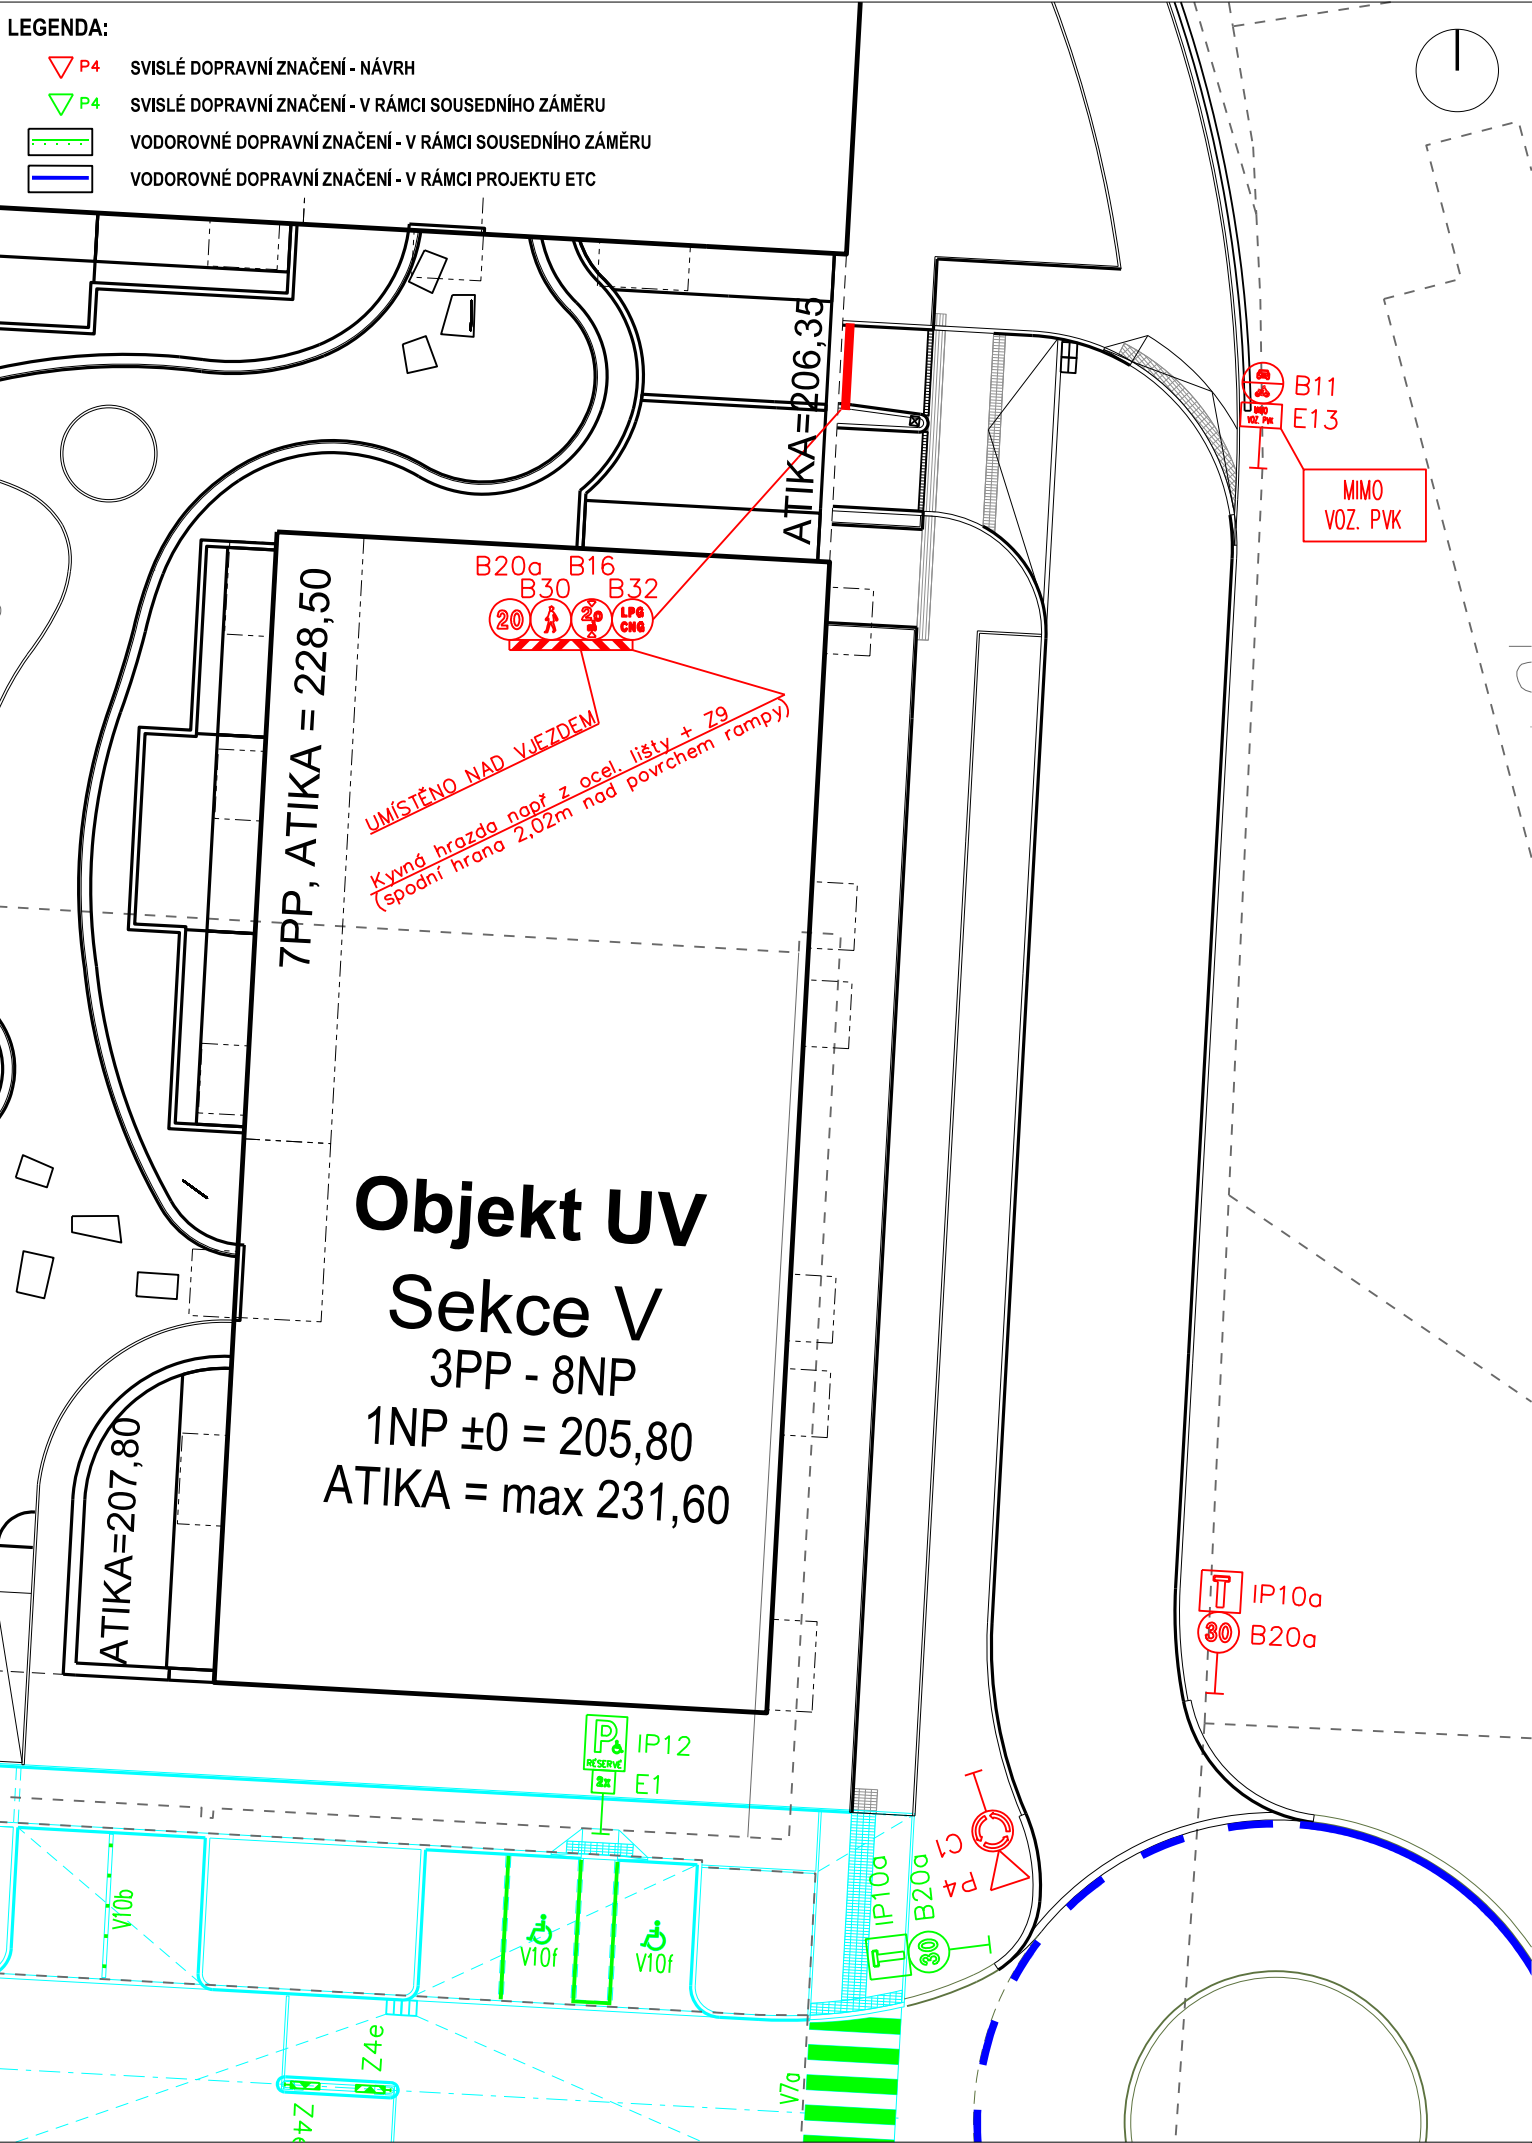

HLOUBĚTÍN 61 - UVXY

DOKUMENTACE SKUTEČNÉHO PROVEDENÍ STAVBY

výškový systém Bpv, souřadnicový systém S-JTSK

INVESTOR

FINEP HLOUBĚTÍN 61 k.s. IČ: 27922120
Havlíčková 1030/1
110 00 / Praha 1

ARCHITEKT

A . L T A.LT ARCHITEKTI v.o.s. A.LT Architekti v.o.s. tel.: 723 260 804
Hlaváčkova 1334/19
Praha 5 - Smíchov, 150 00 E-mail: a-lt@a-lt.cz

Schválil :
Ing.arch. Peter Lacko
MgA. Mikuláš Novotný

GENERÁLNÍ PROJEKTANT

Building PROJECTS Building PROJECTS a.s. tel.: 603 175 308
Peckova 13, Praha 8 - 186 00 www.building-projects.cz
IČ: 087 927 12 E-mail: projects@building-projects.cz

Schválil: Ing. Zdeněk Muška
Hlavní inž. projektu: Ing. M. Pícl

PROJEKTANT ČÁSTI DOKUMENTACE

DUA Ateliér DUA, s.r.o. tel.: 222 315 937
Šaldova 408/30, Praha 8 - 186 00 www.dua.cz
IČ: 47 123 486 E-mail: dua@dua.cz

Schválil: Ing. Petr Zajíc
Vypracoval: Ing. Petr Jakovec

Část projektu : **D.1 Objekty pozemních komunikací**

Obsah:

Definitivní dopravní značení

První datum : 22.07.2026	Aktuální datum :	Měřítko : 1:250	Počet A4 : 2 x A4	Objekt : UVXY	Č. paré :
Projekt	Fáze projektu	Část	Číslo výkresu	Index	
H 6 1 D S S D O P 0 4					