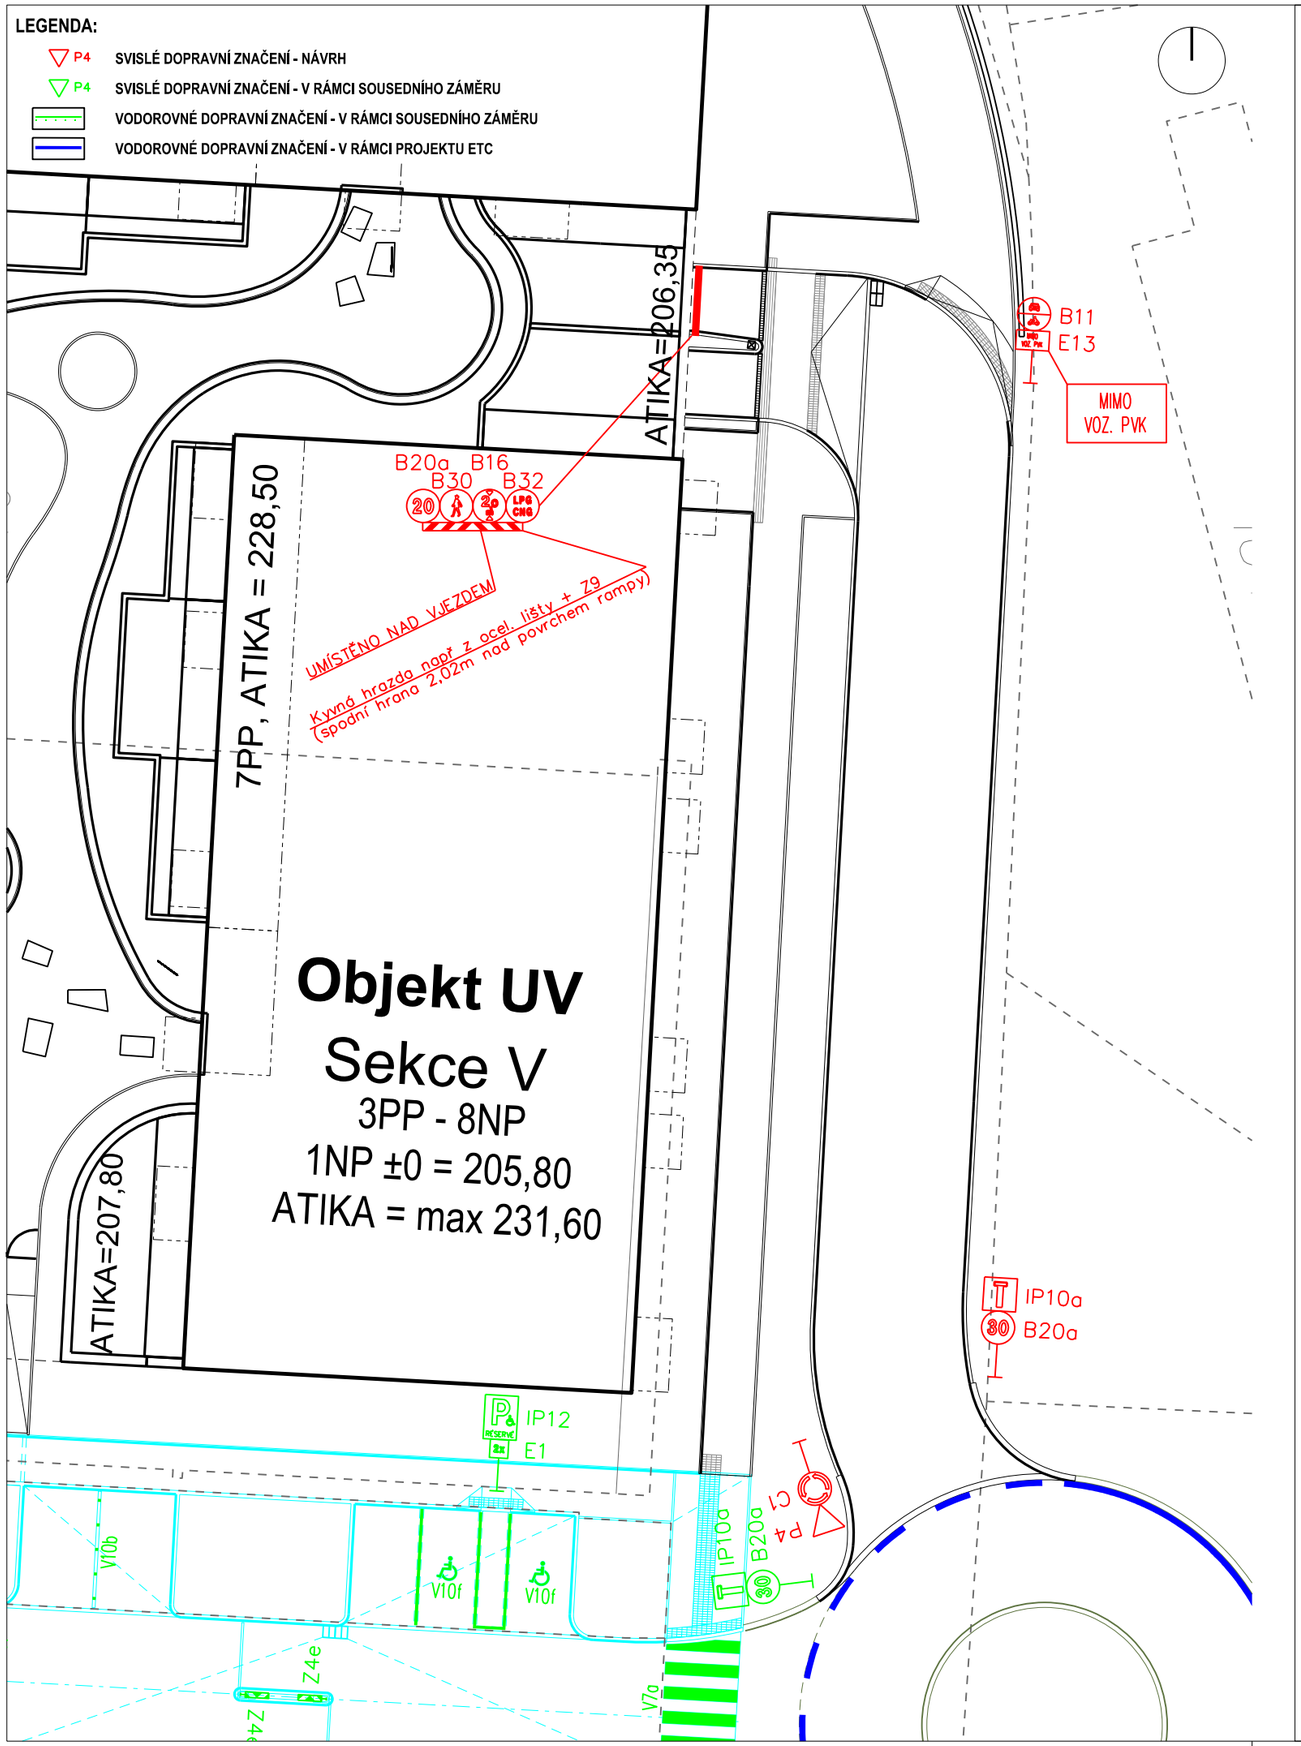


HLOUBĚTÍN 61 - UV.XY

DOKUMENTACE SKUTEČNÉHO PROVEDENÍ STAVBY

výškový systém Bpv, souřadnicový systém S-JTSK

INVESTOR

FINEP HLOUBĚTÍN 61 k.s.
IČ: 27922120
Havlíčkova 1030/1
110 00 / Praha 1

ARCHITEKT

A . L T A.LT ARCHITEKTI v.o.s
A.LT Architekti v.o.s.
Hlaváčkova 1334/19
Praha 5 - Smíchov, 150 00
tel.: 723 260 804
E-mail: a-lt@a-lt.cz
Schválil :
Ing.arch. Peter Lacko
MgA. Mikuláš Novotný

GENERÁLNÍ PROJEKTANT

Building PROJECTS
Building PROJECTS a.s.
Peckova 13, Praha 8 - 186 00
IČ: 087 927 12
tel.: 603 175 308
www.building-projects.cz
E-mail: projects@building-projects.cz
Schválil: Ing. Zdeněk Muška
Hlavní inž. projektu: Ing. M. Pícl

PROJEKTANT ČÁSTI DOKUMENTACE

DUA Ateliér DUA, s.r.o.
Ateliér DUA, s.r.o.
Šaldova 408/30, Praha 8 - 186 00
IČ: 47 123 486
tel.: 222 315 937
www.dua.cz
E-mail: dua@dua.cz
Schválil: Ing. Petr Zajíc
Vypracoval: Ing. Petr Jakovec

Část projektu :
D.1 Objekty pozemních komunikací

Obsah:
Definitivní dopravní značení

První datum :	Aktuální datum :	Měřítko :	Počet A4 :	Objekt :	Č. paré :
22.07.2026		1:250	2 x A4	UVXY	

Projekt	Fáze projektu	Část	Číslo výkresu	Index
H61	DSS	DOP	04	